


# Grundrissplan Swiss Conference Room

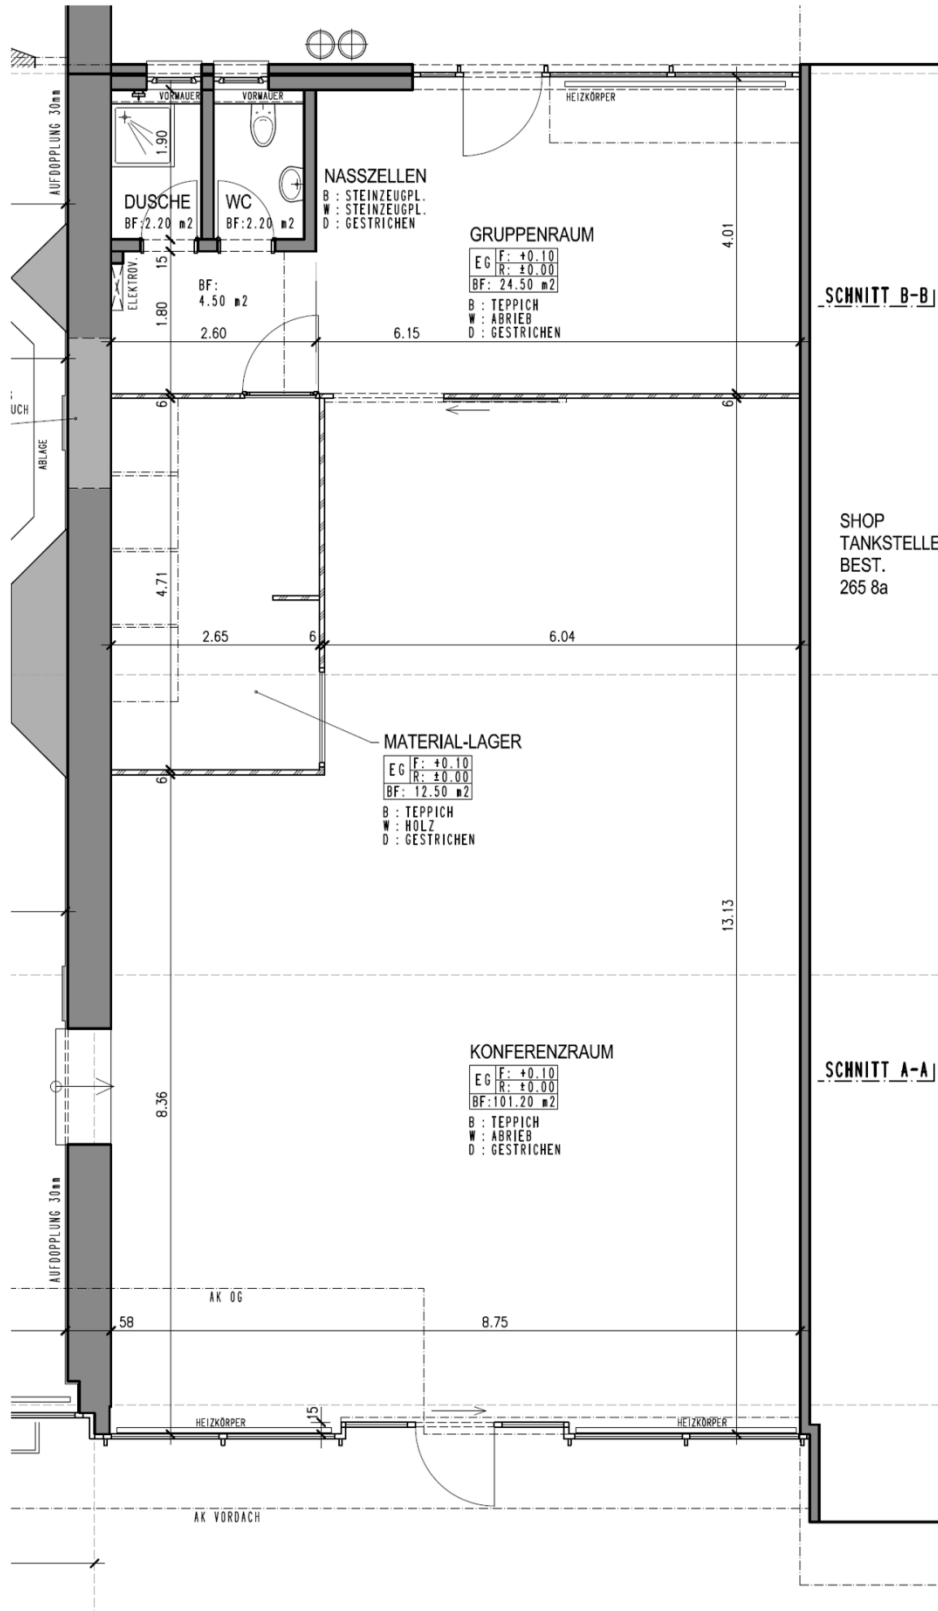

- BETON
- BACKSTEIN
- WÄRMEDÄMMUNG
- KALKSANDSTEIN
- HOLZ

<b>Objekt :</b> Umbau Restaurant, Swisshotel, Chamerstrasse-Chollerstrasse 1 A, 6300 Zug 	<b>Bauherr</b> Architekturbüro Alberto Casse AG Dipl. Architekt HTL Zugerstrasse 39 6330 Cham Tel: +41 (0)41 784 00 00 / Fax: 89 E-Mail: mail@casceg.ch	<b>Bestandspläne</b> 157 - 30 142 / 30 16.06.12 KB
	<b>1 : 50</b>	<b>PI. Nr.:</b> <b>PI. Gr.:</b> <b>Dat.:</b>
<b>Erdgeschoss, Ausschnitt 2</b>		